
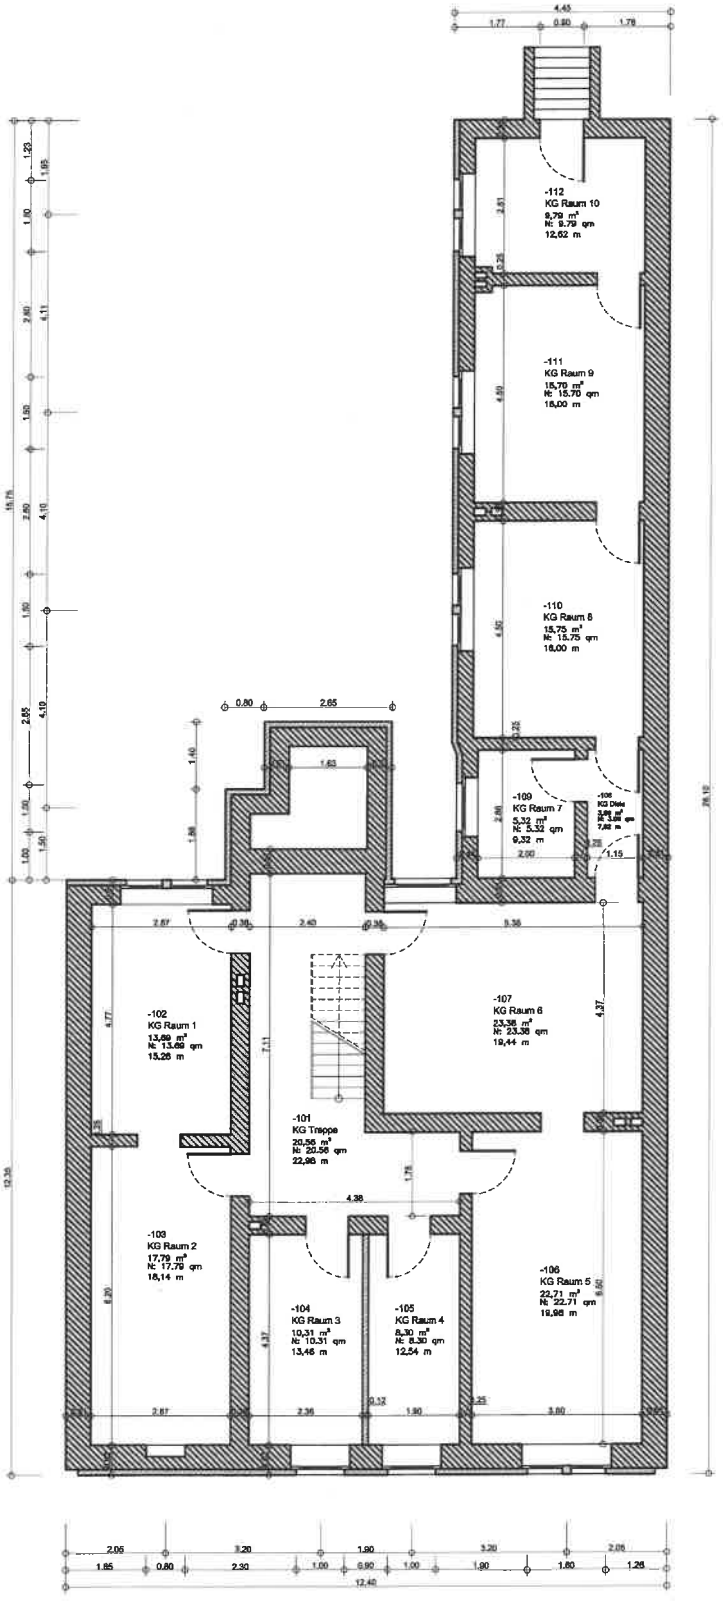


Grundriss Kellergeschoss M 1-75

FLÄCHEN

Allgemein				Fläche & Umfang			
Nr.	O.-Raumnr.	Raumbezeichnung	Beschreibung	Fläche	Umfang	RH bis UKRD	UKFD
-112		KG Raum 10		9.79 qm	12.62 m	2,20 m	2,20 m
-111		KG Raum 9		15.70 qm	16.00 m	2,20 m	2,20 m
-110		KG Raum 8		15.75 qm	16.00 m	2,20 m	2,20 m
-109		KG Raum 7		5.32 qm	9.32 m	2,20 m	2,20 m
-108		KG Diele		3.06 qm	7.62 m	2,20 m	2,20 m
-107		KG Raum 6		23.38 qm	19.44 m	2,20 m	2,20 m
-106		KG Raum 5		22.71 qm	19.96 m	2,20 m	2,20 m
-105		KG Raum 4		8.30 qm	12.54 m	2,20 m	2,20 m
-104		KG Raum 3		10.31 qm	13.46 m	2,20 m	2,20 m
-103		KG Raum 2		17.79 qm	18.14 m	1,50 m	1,50 m
-102		KG Raum 1		13.89 qm	15.29 m	1,50 m	1,50 m
-101		KG Treppe		20.56 qm	22.96 m	2,20 m	2,20 m
				186.37 qm			

Flächen Kellergeschoss

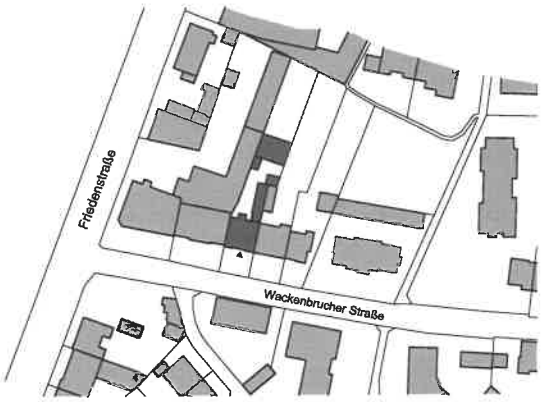


Lageplan M 1-1500

Mehrfamilienhaus
Wackenbrucher Straße 5
46485 Wesel

Bestandszeichnungen

Grundriss Kellergeschoss


Maßstab: M 1-75 Datum: 05.12.2015

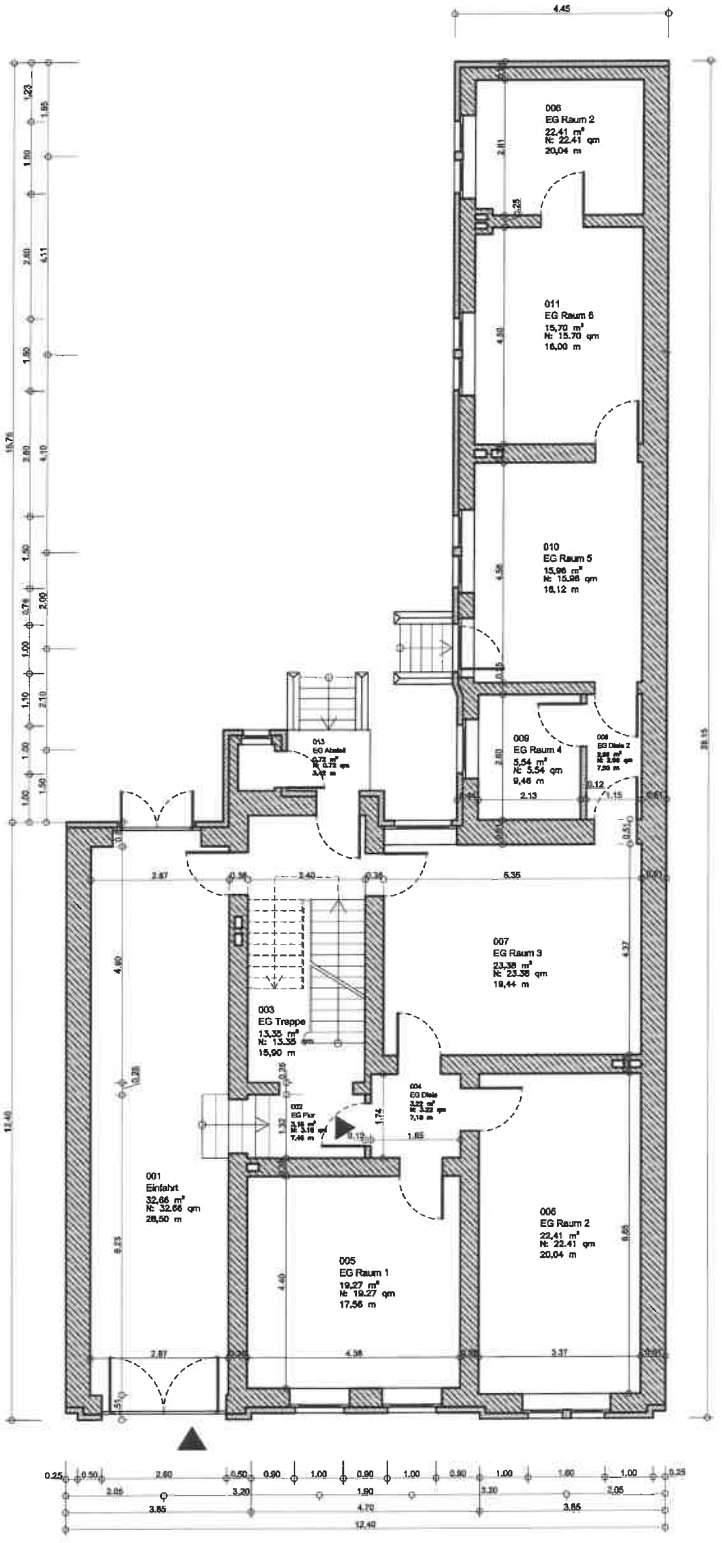

Grundriss Erdgeschoss M 1-75

FLÄCHEN							
Allgemein				Fläche & Umfang			
Nr.	O.-Raumnr.	Raumbezeichnung	Beschreibung	Fläche	Umfang	RH bis UKRD	UKFD
001		Einfahrt		32.66 qm	28.50 m	4,50 m	4,50 m
002		EG Flur		3.18 qm	7.48 m	3,45 m	3,45 m
003		EG Treppe		13.35 qm	15.90 m	3,45 m	3,45 m
004		EG Diele		3.22 qm	7.18 m	3,45 m	3,45 m
005		EG Raum 1		19.27 qm	17.58 m	3,45 m	3,45 m
006		EG Raum 2		22.41 qm	20.04 m	3,45 m	3,45 m
007		EG Raum 3		23.38 qm	19.44 m	3,45 m	3,45 m
008		EG Diele 2		2.99 qm	7.50 m	3,45 m	3,45 m
009		EG Raum 4		5.54 qm	9.46 m	3,45 m	3,45 m
010		EG Raum 5		15.96 qm	16.12 m	3,45 m	3,45 m
011		EG Raum 6		15.70 qm	16.00 m	3,45 m	3,45 m
012		EG Raum 7		9.79 qm	12.62 m	3,45 m	3,45 m
013		EG Abstell		0.72 qm	3.42 m	1,95 m	1,95 m
				188.17 qm			

Flächen Erdgeschoss

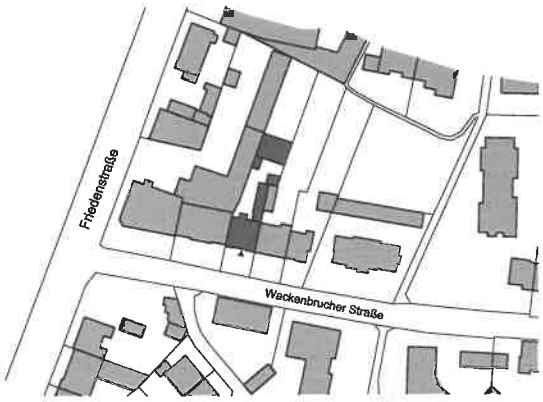


Lageplan M 1-1500

Mehrfamilienhaus
Wackenbrucher Straße 5
46485 Wesel

Bestandszeichnungen

Grundriss Erdgeschoss


Maßstab: M 1-75 Datum: 05.12.2015

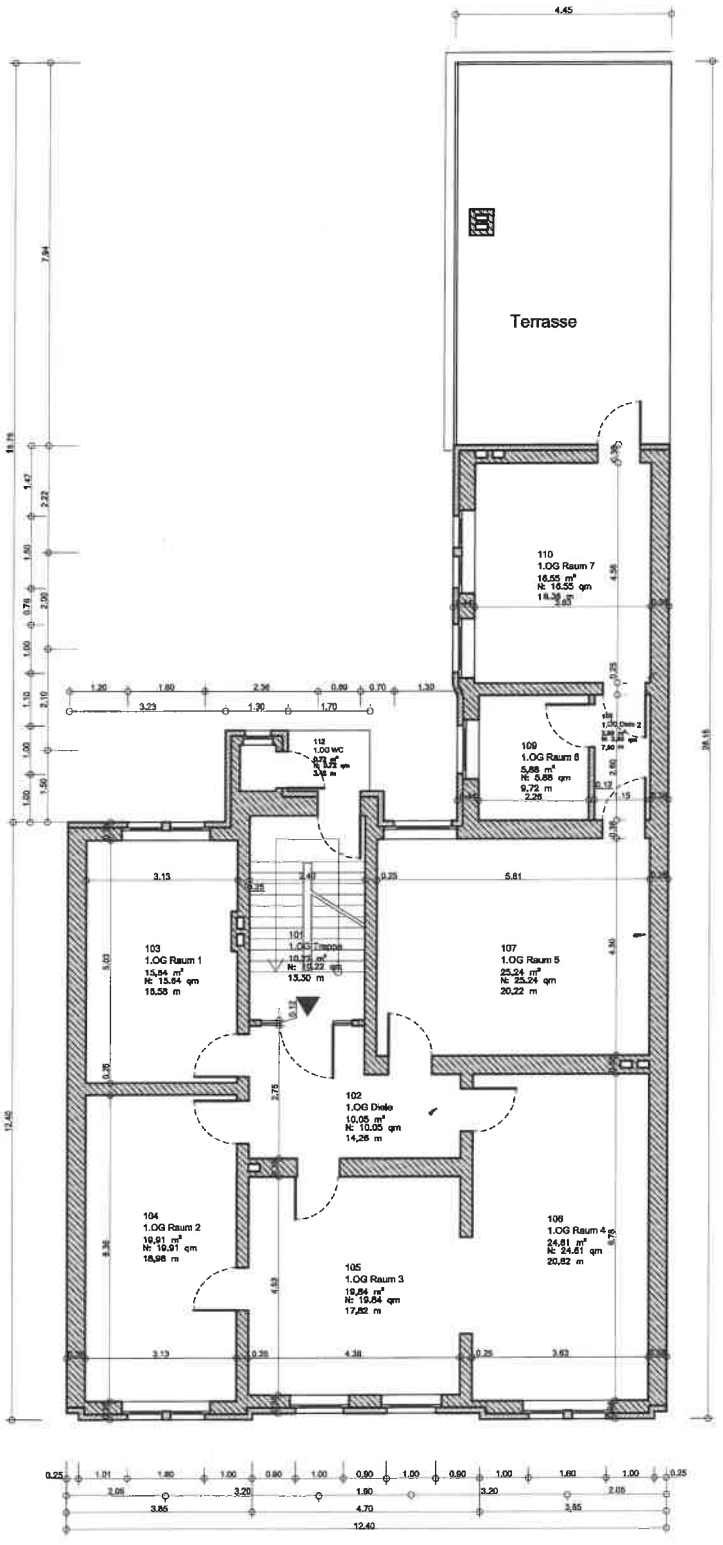

Grundriss 1. Obergeschoss M 1-75

FLÄCHEN							
Allgemein				Fläche & Umfang			
Nr.	O.-Raumnr.	Raumbezeichnung	Beschreibung	Fläche	Umfang	RH bis UKRD	UKFD
101		1.OG Treppe		10.22 qm	13.30 m	3,35 m	3,35 m
102		1.OG Diele		10.05 qm	14.26 m	3,35 m	3,35 m
103		1.OG Raum 1		15.84 qm	18.58 m	3,35 m	3,35 m
104		1.OG Raum 2		19.91 qm	18.98 m	3,35 m	3,35 m
105		1.OG Raum 3		19.84 qm	17.82 m	3,35 m	3,35 m
106		1.OG Raum 4		24.61 qm	20.82 m	3,35 m	3,35 m
107		1.OG Raum 5		25.24 qm	20.22 m	3,35 m	3,35 m
108		1.OG Diele 2		2.99 qm	7.50 m	3,35 m	3,35 m
109		1.OG Raum 6		5.88 qm	9.72 m	3,35 m	3,35 m
110		1.OG Raum 7		16.55 qm	18.38 m	3,35 m	3,35 m
112		1.OG WC		0.72 qm	3.42 m	3,10 m	3,10 m
				151.84 qm			

Flächen 1. Obergeschoss

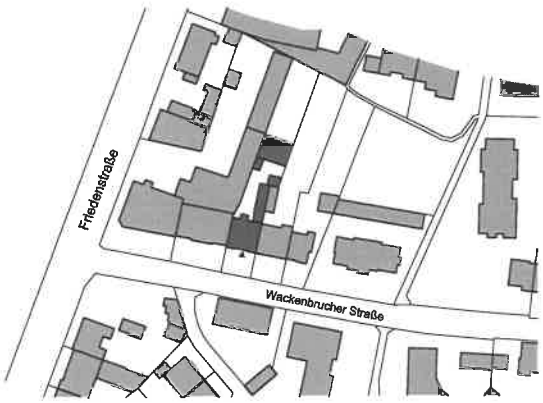


Lageplan M 1-1500

Mehrfamilienhaus
Wackenbrucher Straße 5
46485 Wesel

Bestandszeichnungen

Grundriss 1. Obergeschoss

Maßstab: M 1-75 Datum: 05.12.2015

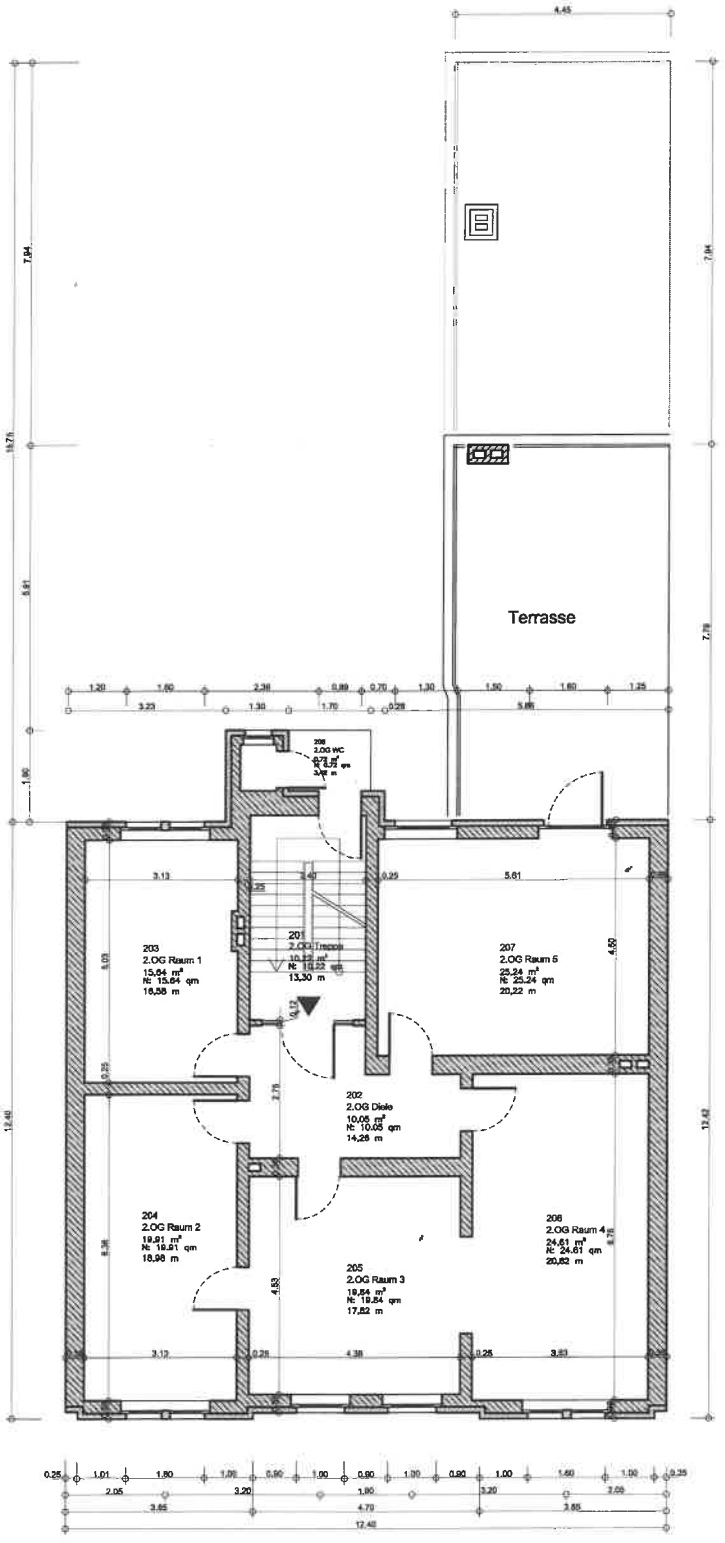


Grundriss 2. Obergeschoss M 1-75

FLÄCHEN

Allgemein				Fläche & Umfang			
Nr.	O.-Raumnr.	Raumbezeichnung	Beschreibung	Fläche	Umfang	RH bis UKRD	UKFD
201		2.OG Treppe		10,22 qm	13,30 m	3,25 m	3,25 m
202		2.OG Diele		10,05 qm	14,26 m	3,25 m	3,25 m
203		2.OG Raum 1		15,64 qm	16,58 m	3,25 m	3,25 m
204		2.OG Raum 2		19,91 qm	18,98 m	3,25 m	3,25 m
205		2.OG Raum 3		19,84 qm	17,82 m	3,25 m	3,25 m
206		2.OG Raum 4		24,61 qm	20,82 m	3,25 m	3,25 m
207		2.OG Raum 5		25,24 qm	20,22 m	3,25 m	3,25 m
208		2.OG WC		0,72 qm	3,42 m	3,40 m	3,40 m
				126,22 qm			

Flächen 2. Obergeschoss

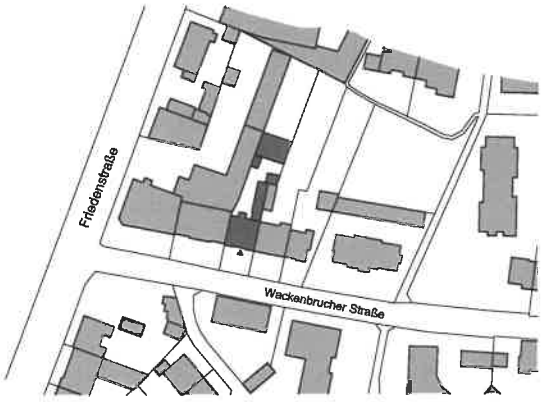


Lageplan M 1-1500

Mehrfamilienhaus
Wackenbrucher Straße 5
46485 Wesel

Bestandszeichnungen

Grundriss 2. Obergeschoss


Maßstab: M 1-75 Datum: 05.12.2015

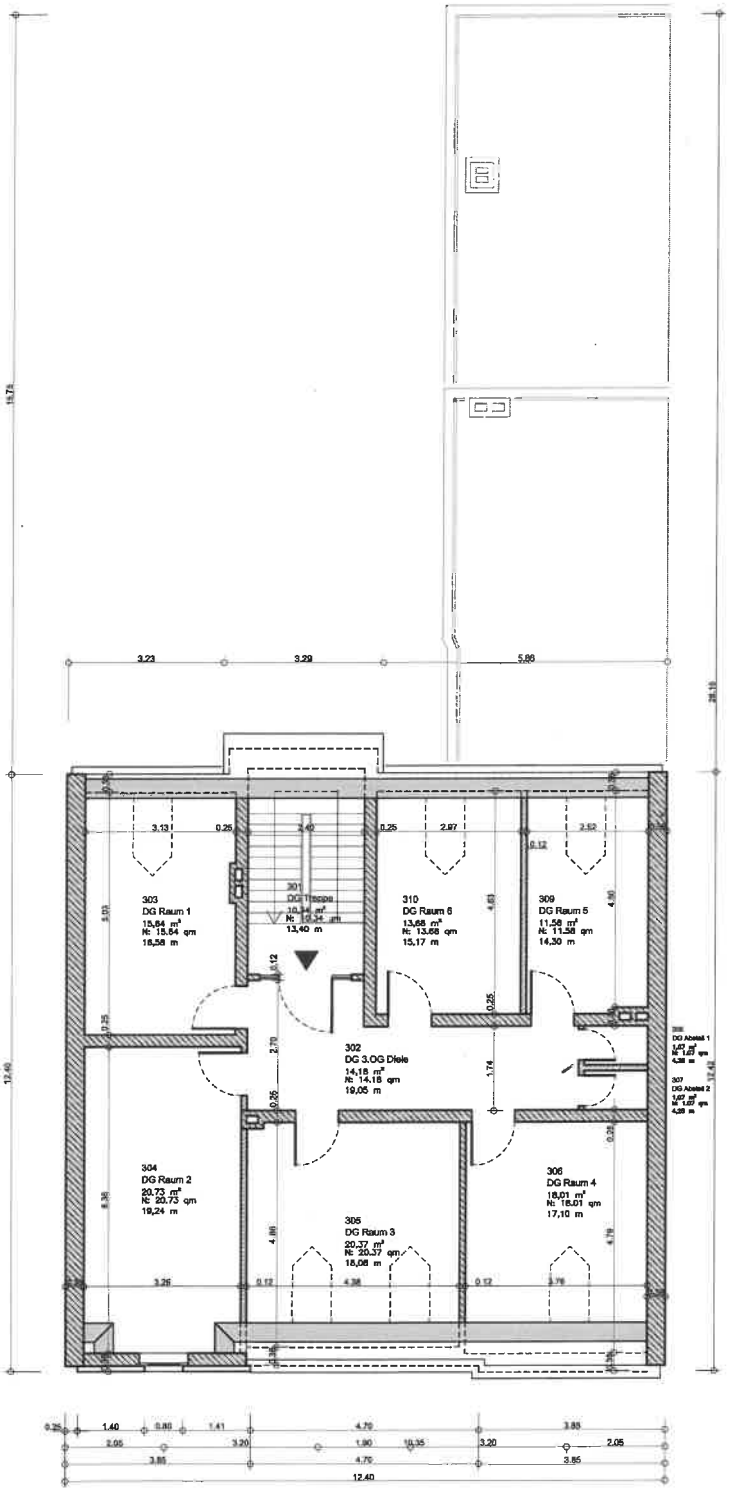

Grundriss Dachgeschoss M 1-75

FLÄCHEN							
Allgemein				Fläche & Umfang			
Nr.	O.-Raumnr.	Raumbezeichnung	Beschreibung	Fläche	Umfang	RH bis UKRD	UKFD
301		DG Treppe		10.34 qm	13.40 m	2,95 m	2,95 m
302		DG 3.OG Diele		14.18 qm	19.06 m	2,95 m	2,95 m
303		DG Raum 1		15.84 qm	18.58 m	2,95 m	2,95 m
304		DG Raum 2		20.73 qm	19.24 m	2,95 m	2,95 m
305		DG Raum 3		20.37 qm	18.06 m	2,95 m	2,95 m
306		DG Raum 4		18.01 qm	17.10 m	2,95 m	2,95 m
307		DG Abstell 2		1.07 qm	4.25 m	2,95 m	2,95 m
308		DG Abstell 1		1.07 qm	4.25 m	2,95 m	2,95 m
309		DG Raum 5		11.58 qm	14.30 m	2,95 m	2,95 m
310		DG Raum 6		13.68 qm	15.17 m	2,95 m	2,95 m
				128.68 qm			

Flächen Dachgeschoss

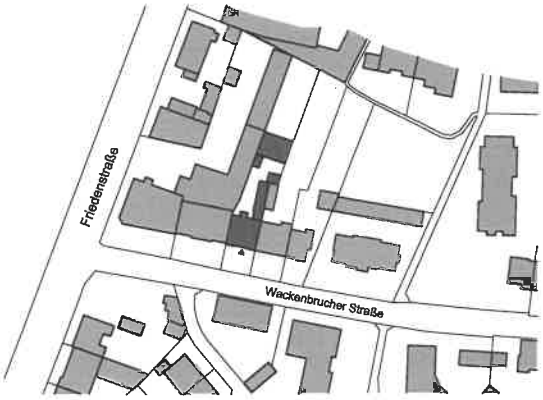

Lageplan M 1-1500

Mehrfamilienhaus
Wackenbrucher Straße 5
46485 Wesel

Bestandszeichnungen

Grundriss Dachgeschoss

Maßstab: M 1-75 Datum: 05.12.2015